ÚZEMNÍ PLÁN

RADIM

ZMĚNA Č. 2

POŘIZOVATEL : **MĚSTSKÝ ÚŘAD KOLÍN**
ODB. INVESTIC A ÚZEM. PLÁNOVÁNÍ
KARLOVO NÁMĚSTÍ 78
280 02 KOLÍN
Na žádost Obce Radim.

ZPRACOVATEL : **ING. ARCH. PAVEL KROLÁK**,
URBANIST.EU
ZÁZVORKOVA 1998, PRAHA 5, 155 00

STUPEŇ : OOP

VÝKRES :	ČÍSLO VÝK. :
VÝKRES ZÁKLADNÍHO ČLENĚNÍ ÚZEMÍ	**1**
AUTOŘI : ING. ARCH. PAVEL KROLÁK, ING. EVA ŘEZNÍČKOVÁ, ING. MICHAL ŠATAVA	SEVER :
MĚŘÍTKO : **1 : 10 000** DATUM : **06/ 2026**	PARÉ :

100 m 250 m

DOKUMENTACE JE CHRÁNĚNA DLE AUTORSKÉHO ZÁKONA

ZÁZNAM O ÚČINNOSTI

ZMĚNY č. 2 ÚZEMNÍHO PLÁNU RADIM

SPRÁVNÍ ORGÁN, KTERÝ ZMĚNU č. 2 ÚZEMNÍHO PLÁNU RADIM VYDAL:
Zastupitelstvo obce Radim

DATUM NABYTÍ ÚČINNOSTI ZMĚNY č. 2 ÚZEMNÍHO PLÁNU RADIM:

POŘIZOVATEL:
Městský úřad Kolín, odbor investic a územního plánování

OPRÁVNĚNÁ ÚŘEDNÍ OSOBA POŘIZOVATELE:
JMÉNO A PŘÍJMENÍ: **Martina Kubálková, DiS.**
FUNKCE: **referent územního plánování**

OTISK ÚŘEDNÍHO RAZÍTKA A PODPIS OPRÁVNĚNÉ ÚŘEDNÍ OSOBY POŘIZOVATELE:

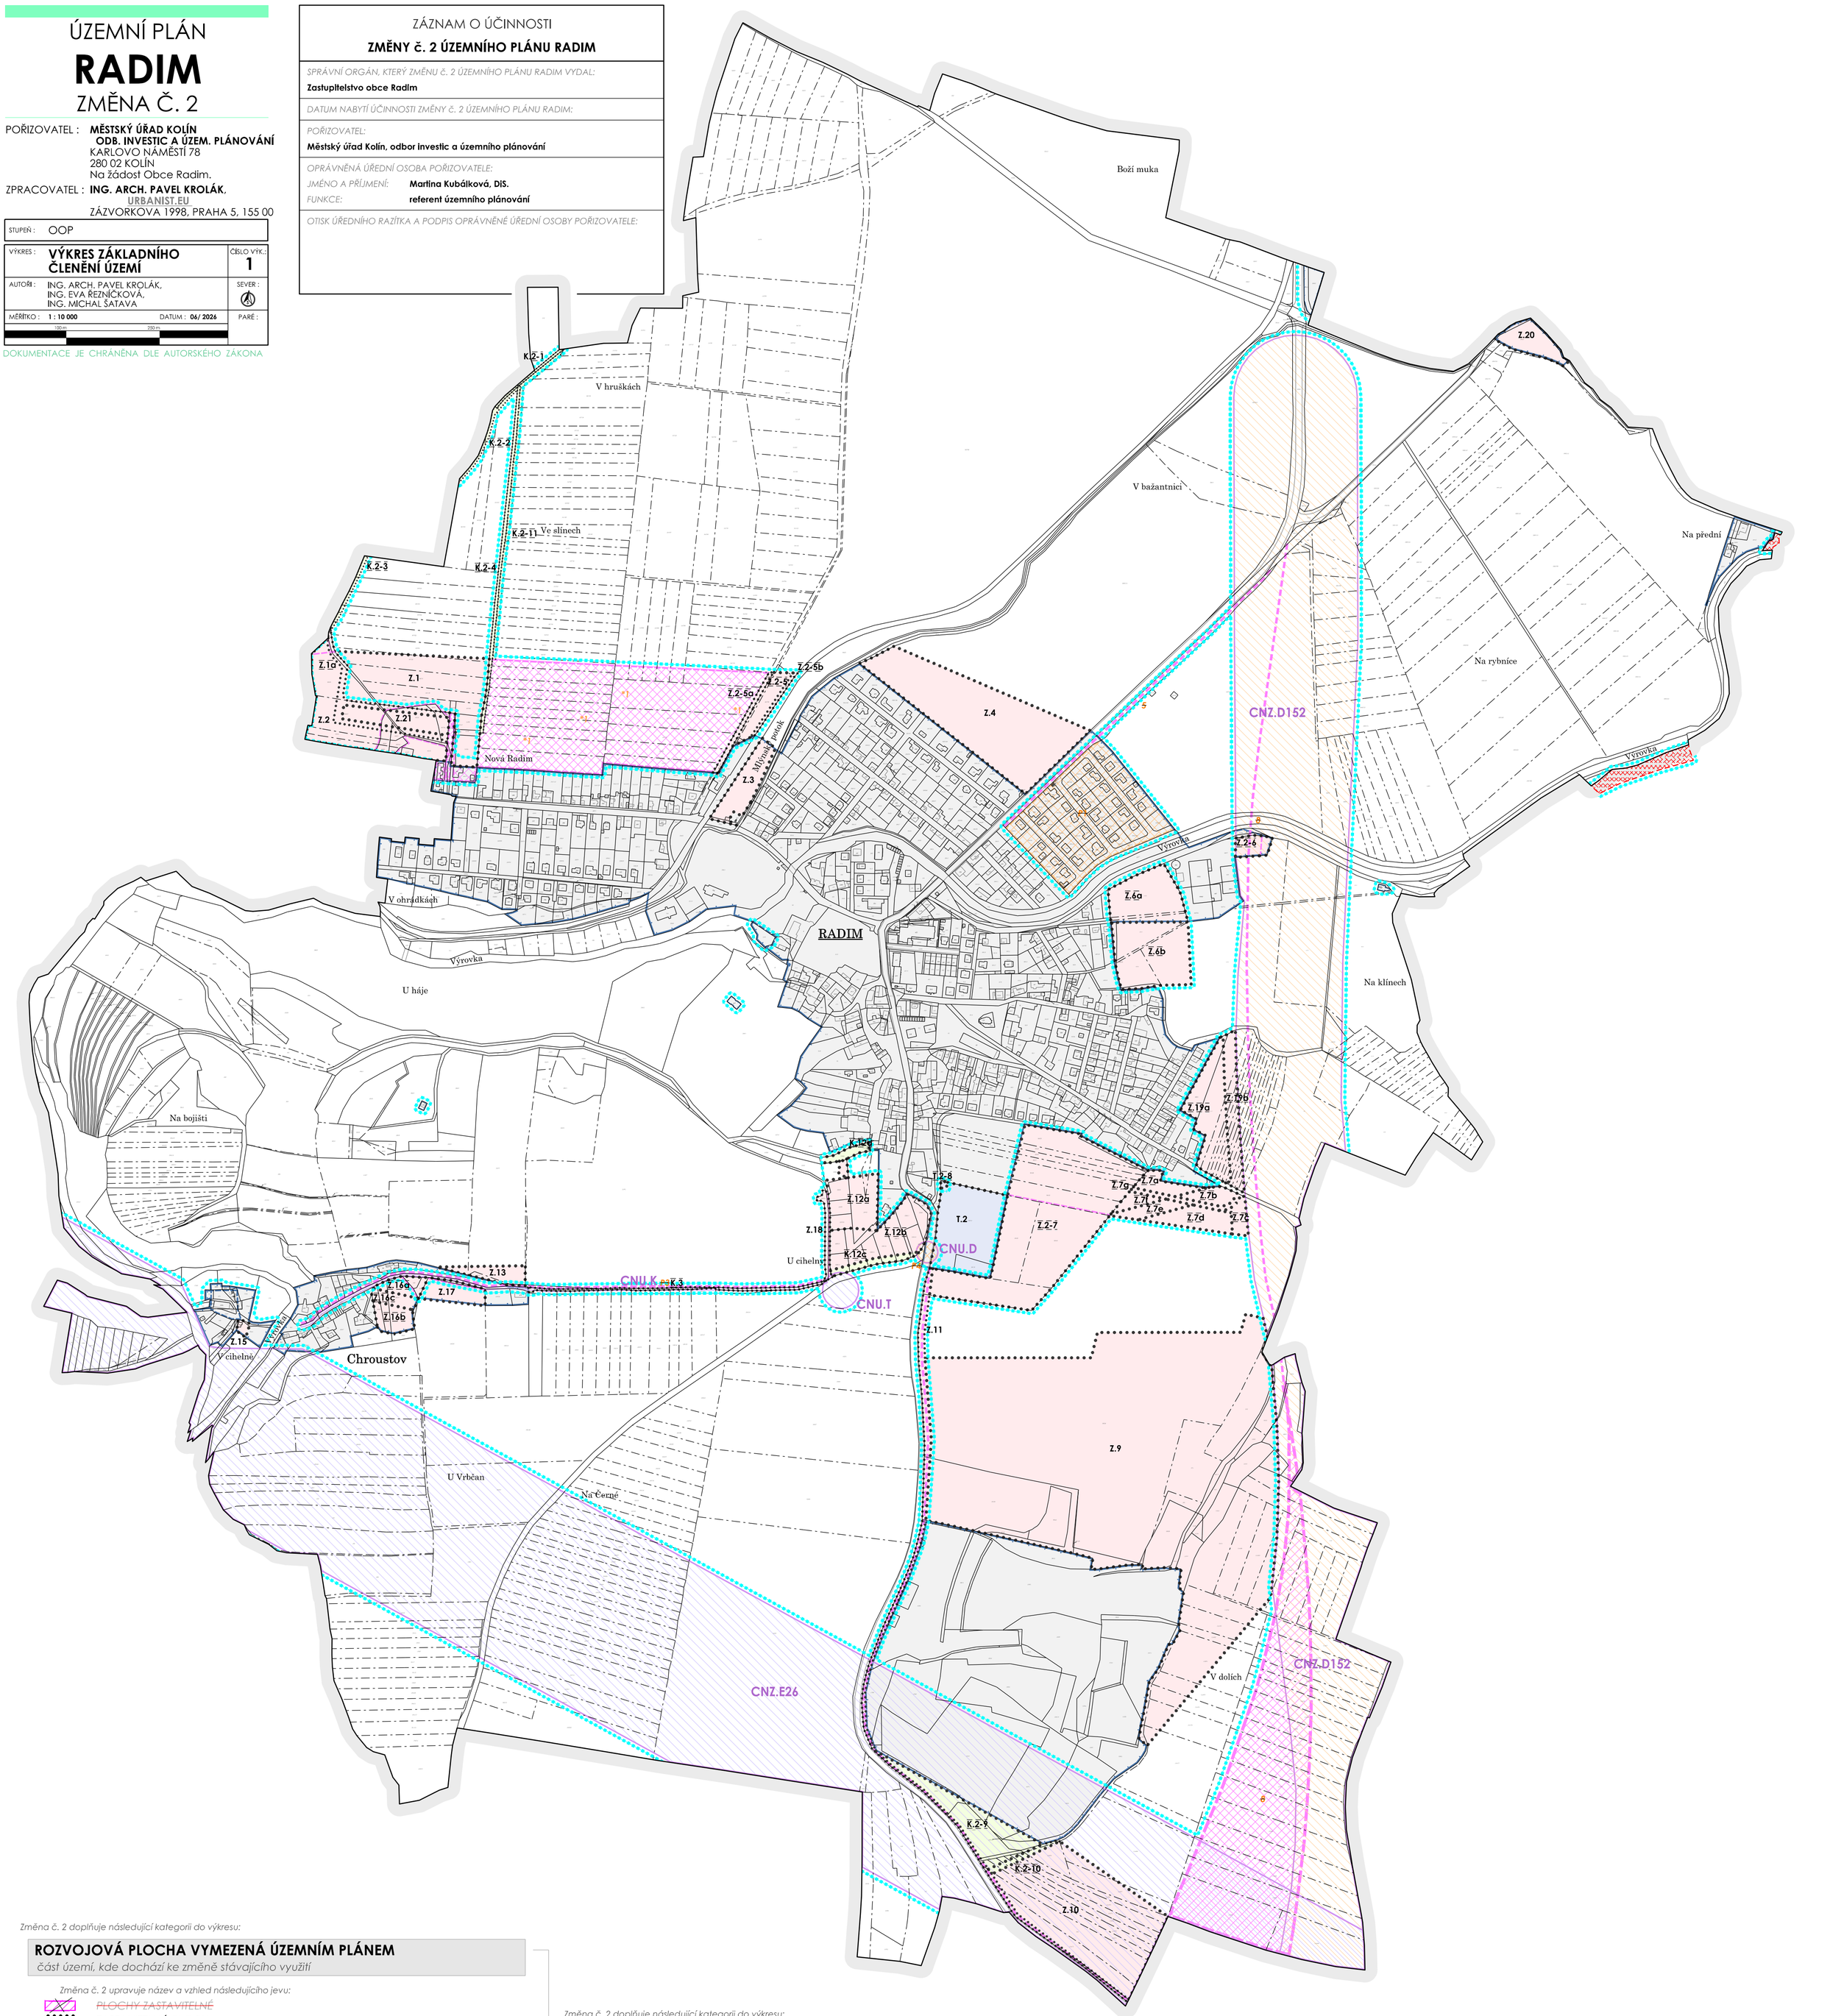

Změna č. 2 doplňuje následující kategorii do výkresu:

ROZVOJOVÁ PLOCHA VYMEZENÁ ÚZEMNÍM PLÁNEM

část území, kde dochází ke změně stávajícího využití

Změna č. 2 upravuje název a vzhled následujícího jevu:
~~PLOCHY ZASTAVITELNÉ~~
ZASTAVITELNÁ PLOCHA

Změna č. 2 upravuje vymezení zastavitelných ploch:
ZASTAVITELNÁ PLOCHA - nově vymezená / rušená plocha, hranice
Z.x *X ~~Zx~~ ZASTAVITELNÁ PLOCHA - označení nové / původní / rušené plochy

Změna č. 2 upravuje název a vzhled následujícího jevu:
~~PLOCHY PŘESTAVBY~~
TRANSFORMAČNÍ PLOCHA

Změna č. 2 upravuje vymezení transformačních ploch:
TRANSFORMAČNÍ PLOCHA - nově vymezená / rušená plocha, hranice
T.x ~~Px~~ TRANSFORMAČNÍ PLOCHA - označení nové / rušené plochy

Změna č. 2 doplňuje zobrazení následujícího jevu:
PLOCHA ZMĚNY V KRAJINĚ

Změna č. 2 doplňuje označení ploch změn v krajině:
K.x PLOCHA ZMĚNY V KRAJINĚ - nové označení původní plochy

Změna č. 2 doplňuje následující kategorii do výkresu:

KORIDOR VYMEZENÝ ÚZEMNÍM PLÁNEM

koridor vymezený pro umístění vedení dopravní nebo technické infrastruktury a jiné záměry

Změna č. 2 upravuje název a vzhled následujícího jevu:
~~KORIDOR PRO OBCHVAT SILNICE II. TŘÍDY~~
KORIDOR PRO TECHNICKOU / DOPRAVNÍ INFRASTRUKTURU
CNx.x
- ***CNZ.D152*** - *Silnice II/329: nové napojení Kouřimi a Radimi na silnici I/12.*
- ***CNU.D*** - *Silnice II/329: Kruhová křižovatka se silnicí III/3291.*

CNx.x
- ***CNZ.E26*** - *Elektrorozvody: Dvojité vedení elektrické energie 400 kV Čechy Střed - Opočínek.*
- ***CNU.T*** - *Elektrorozvody: Nová trafostanice v rozsahu OP.*
- ***CNU.K*** - *Kanalizace: Výtlačné potrubí oddílné splaškové kanalizace včetně čerpací stanice.*

Změna č. 2 doplňuje následující kategorii do výkresu:

ZASTAVĚNÉ ÚZEMÍ VYMEZENÉ ÚZEMNÍM PLÁNEM

část území vymezená podle z. č. 283/2021 Sb. §116

Změna č. 2 upravuje název a vzhled následujícího jevu:
~~HRANICE A PLOCHA ZASTAVĚNÉHO ÚZEMÍ 30.11.2018~~
ZASTAVĚNÉ ÚZEMÍ

Změna č. 2 upravuje vymezení zastavěného území:
ZASTAVĚNÉ ÚZEMÍ - nově vymezené / rušená hranice

Změna č. 2 doplňuje následující kategorii do výkresu:

OSTATNÍ INFORMATIVNÍ JEV

podkladová geografická data od ČÚZK

HRANICE PARCELY KN ČR
HRANICE PARCELY KN ČR Z MAP POZEMKOVÉ EVIDENCE
VNITŘNÍ KRESBA
OZNAČENÍ STAVEBNÍ PARCELY
OZNAČENÍ POZEMKOVÉ PARCELY

Změna č. 2 upravuje rozsah správního území obce dle KN ČR:
ÚZEMÍ PŘEDANÉ DO SPRÁVY OBCI DOBŘICHOV
ŘEŠENÉ ÚZEMÍ
HRANICE DÍLČÍ LOKALITY ZMĚNY